2階　電灯コンセント設備平面図

山田ビル改修工事　2階（改修範囲：事務室A・B、会議室）

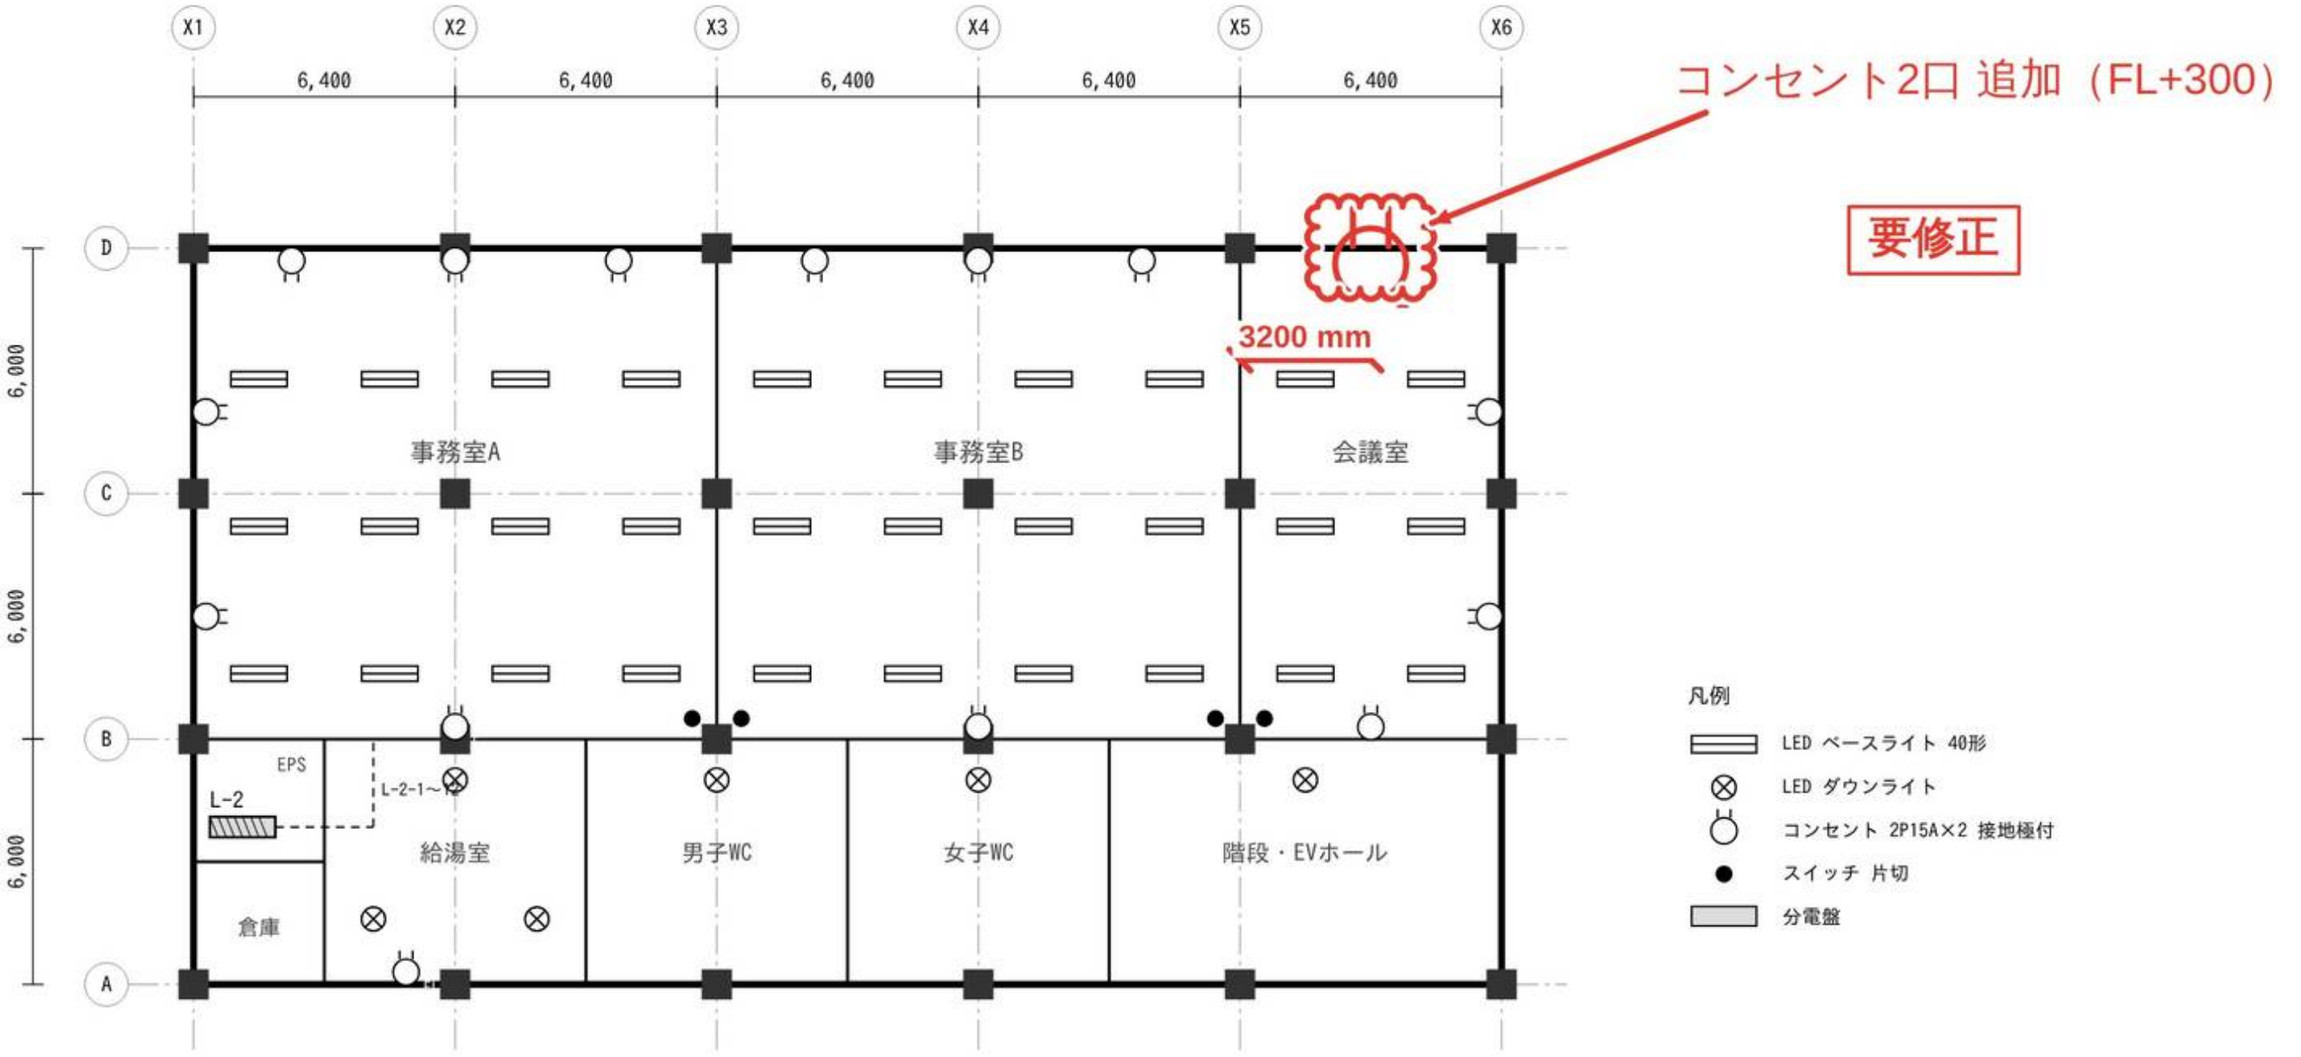

特記：1. 照明器具はすべて LED。既設器具は撤去・処分とする。

2. コンセントは 2P15A×2 接地極付、FL+300（特記なきもの）。

3. 分電盤 L-2 は既設盤を利用し、分岐回路を増設する。

工事名	山田ビル改修工事（電気設備）		
図面名	2階 電灯コンセント設備平面図		
図番	E-12	縮尺	1/150
日付・担当	2026-10-20　鈴木	用紙	A3